


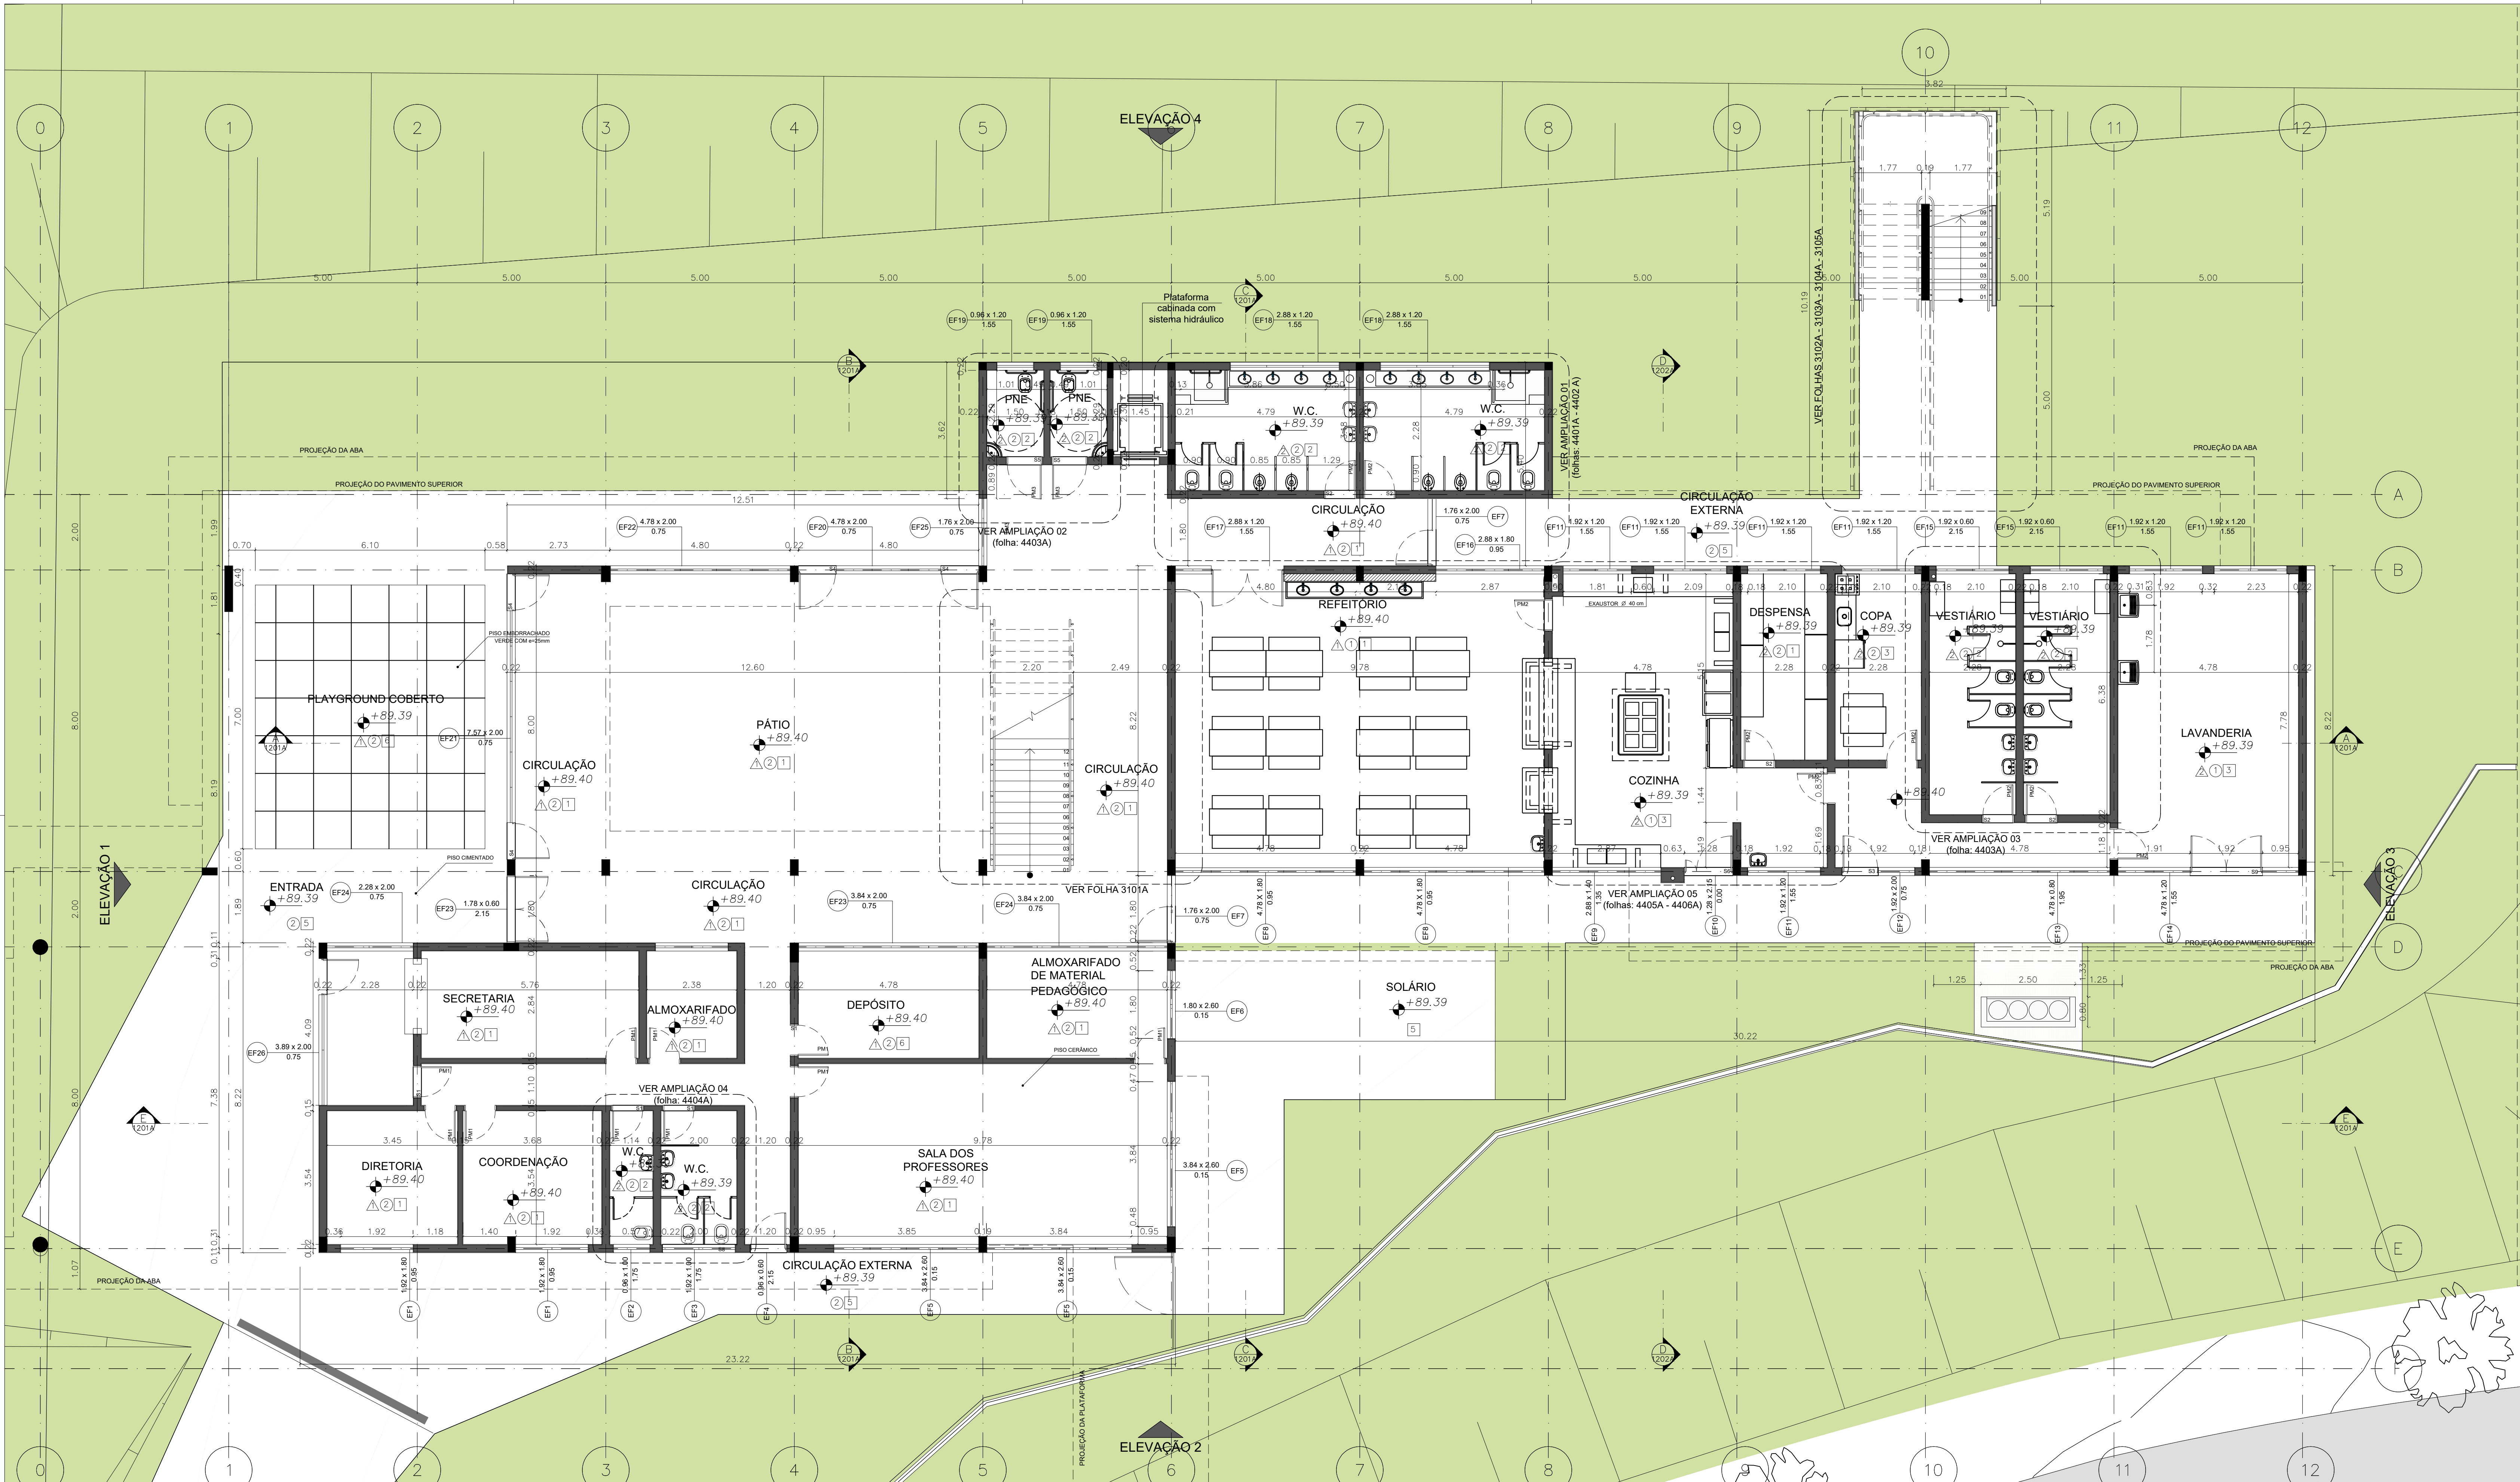

PORTAS:	PISO:	PAREDE:	TETO:	SOLEIRAS DE GRANITO
PORTAS DE MADEIRA PM1: 0.80 x 2.15 x .03 m PM2: 0.80 x 2.15 x .03 m PM3: 1.00 x 2.15 x .03 m	1 PORCELANATO 45X45 CM classe de atrito I BETON WHITE AC - ELIANE OU SIMILAR 2 PORCELANATO 45X45 CM classe de atrito II BETON DUAL WHITE AC - ELIANE OU SIMILAR 3 PISO CERÂMICO ANTIÁCIDO	1 PINTURA ACRÍLICA SOBRE MASSA 2 CERÂMICA	1 PINTURA ACRÍLICA/ LAJE REVESTIDA 2 PINTURA ACRÍLICA/ FORRO DE GESSO	S1: 84 x 15 CM S2: 84 x 22 CM S3: 96 x 22 CM S4: 100 x 22 CM S5: 104 x 22 CM S6: 128 x 22 CM S7: 140 x 22 CM S8: 180 x 22 CM S9: 192 x 22 CM
	4 PISO PAVIFLEX SEMIFLEXÍVEL ESP. 2mm EM PLACAS 30x30cm COR CINZA 5 PISO CIMENTADO 6 PISO EMBORRACHADO EM PLACAS DE 1 EM 1 M	7 PISO NBK CINZA 8 PISO CERÂMICO INCEFRA 45x45mm REF. PD-32720		

NOTAS:

- LEVANTAMENTO TOPOGRÁFICO IMPRECISO
- A RAMPA EXISTENTE NO LOCAL TEM COMO OBJETIVO SERVIR APENAS COMO PISTA DE CAMINHADA.
- NÃO SERÁ NECESSÁRIO TROCAR O TELHADO DO GINÁSIO EXISTENTE DESDE QUE SEJA INSTALADAS VENEZIANAS PARA VENTILAÇÃO.
- SUBSTITUIR CAIXA D'ÁGUA EXTERNA POR CAIXA D'ÁGUA INTERNA DE FIBRA.
- APLICAÇÃO DE PEDRA SERÁ FEITA SOMENTE NA ÁREA DAS PISCINAS. O RESTANTE EM CONCRETO DESEMPENADO.

Alt.	n.	Data	Alterações	Verif.
------	----	------	------------	--------

RAFAEL PERRONE
ARQUITETOS ASSOCIADOS LTDA

Observações
ESTÃO PROTEGIDAS PELA LEI FEDERAL Nº619 DE 10/02/PRUM ESPECIAL, PELO ART. 7º, PARÁGRAFO X, AS ORações DO ESPRITO AQUI CONTRA A UTILIZAÇÃO SEM PREVIA AUTORIZAÇÃO DO AUTOR, IMPLICA NA REMUNERAÇÃO PROFISSIONAL,COM BASE NA TABELA DE HONORÁRIOS ESTABELECIDO PELO CAU.

CLIENTE
PREFEITURA MUNICIPAL DE MAUÁ



EMPREENDIMENTO
CEU - PARQUE DAS AMÉRICAS

LOCAL / MUNICÍPIO
RUA LA PAZ ESQUINA COM AVENIDA BRASIL
JD. DAS AMÉRICAS. MAUÁ. SÃO PAULO – SP

ÁREA TÉCNICA
ARQUITETURA

CONTRATO HBS-01

TÍTULO
PROJETO EXECUTIVO DE ARQUITETURA
CEU PQ. AMÉRICAS – CRECHE
PLANTA DO PAVIMENTO TÉRREO

AUTOR DO PROJETO
RAFAEL ANTONIO CUNHA PERRONE
CAU: A79742-1

RESPONSÁVEL TÉCNICO
XXXXXXXXXXXXXXXXXXXX
C.R.E.A: XXXXXXXXXXXXXXX

DIRETOR TÉCNICO
XXXXXXXXXXXXXXXXXXXX
C.R.E.A: XXXXXXXXXXXXXXX

FOLHA Nº
1101A
ESCALA NOMINAL
1:75
REVISÃO
As built
DATA EMISSÃO INICIAL
22/08/2017
FORMATO ESC PLOTAGEM
1115X594 1x1