

ELEVAÇÃO 1 - NORDESTE

Alt. n.	Data	Alterações	Verif.

RAFAEL PERRONE
ARQUITETOS ASSOCIADOS LTDA
Rua Coxingui 95 sala 11 São Paulo SP
cep 05579 000 tel 26380058 fax 26380048
e-mail: raperrone@gmail.com.br

Observações
ESTÃO PROTEGIDAS PELA LEI FEDERAL 9600 DE 10/02/1993 EM ESPECIAL PELO ART. 7º, PARÁGRAFO X, AS CRIAÇÕES DO ESPÍRITO AQUI CONTINHOS. A UTILIZAÇÃO SEM
PRESA AUTORIZAÇÃO DO AUTOR, IMPLICA NA REMUNERAÇÃO PROFISSIONAL COM BASE NA TABELA DE HONORARIOS ESTABELECIDA PELO CAU.

CLIENTE
PREFEITURA MUNICIPAL DE MAUÁ



HBS PARTICIPAÇÕES LTDA.

EMPREENDIMENTO

CEU - PARQUE DAS AMÉRICAS


LOCAL / MUNICÍPIO
RUA LA PAZ ESQUINA COM AVENIDA BRASIL
JD. DAS AMÉRICAS, MAUÁ, SÃO PAULO - SP

ÁREA TÉCNICA

CÓDIGO DO EMPREENDIMENTO
CONTRATO HBS-01

ARQUITETURA
TÍTULO
PROJETO EXECUTIVO DE ARQUITETURA
CEU PQ. AMÉRICAS - CRECHE
ELEVACOES 1 E 2

FOLHA N°
2101A
ESCALA NOMINAL
1:75
REVISÃO
As built
DATA EMISSÃO INICIAL
22/08/2017
FORMATO
1115X594 1x1
AUTOR DO PROJETO
RAFAEL ANTONIO CUNHA PERRONE
CAU: A79742-1
RESPONSÁVEL TÉCNICO
xxxxxxxxxxxxxxxxxxxxxx
C.R.E.A. xxxxxxxxxxxxxxxxx
DIRETOR TÉCNICO
xxxxxxxxxxxxxxxxxxxxxx
C.R.E.A. xxxxxxxxxxxxxxxxx

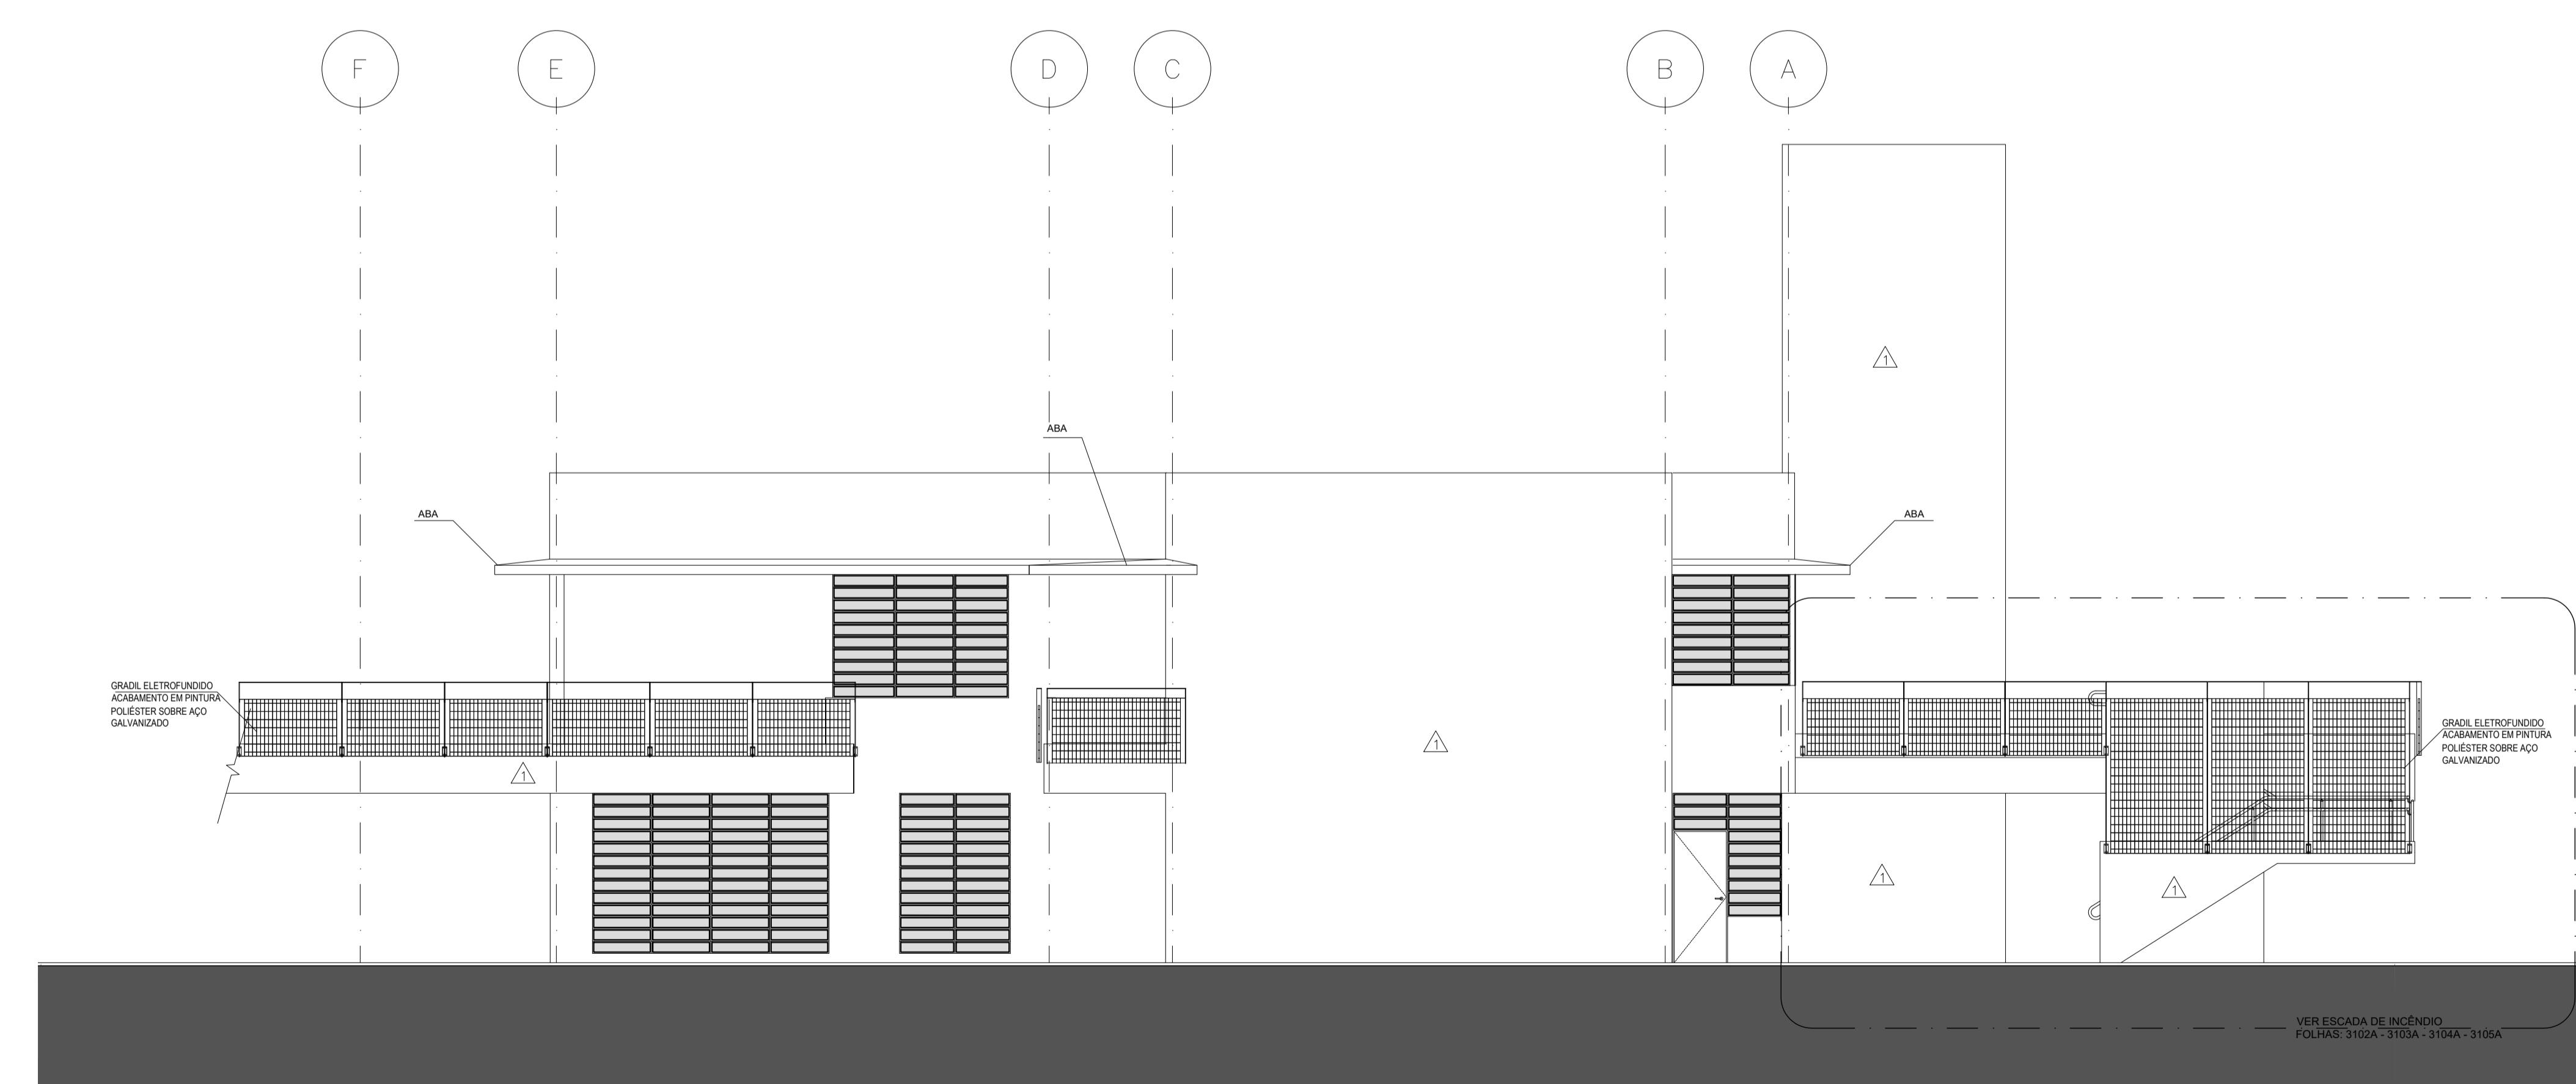

ELEVAÇÃO 2 - NOROESTE

1	2	3	4	5	6	7	8	9	10	11	12

22/08/2017