


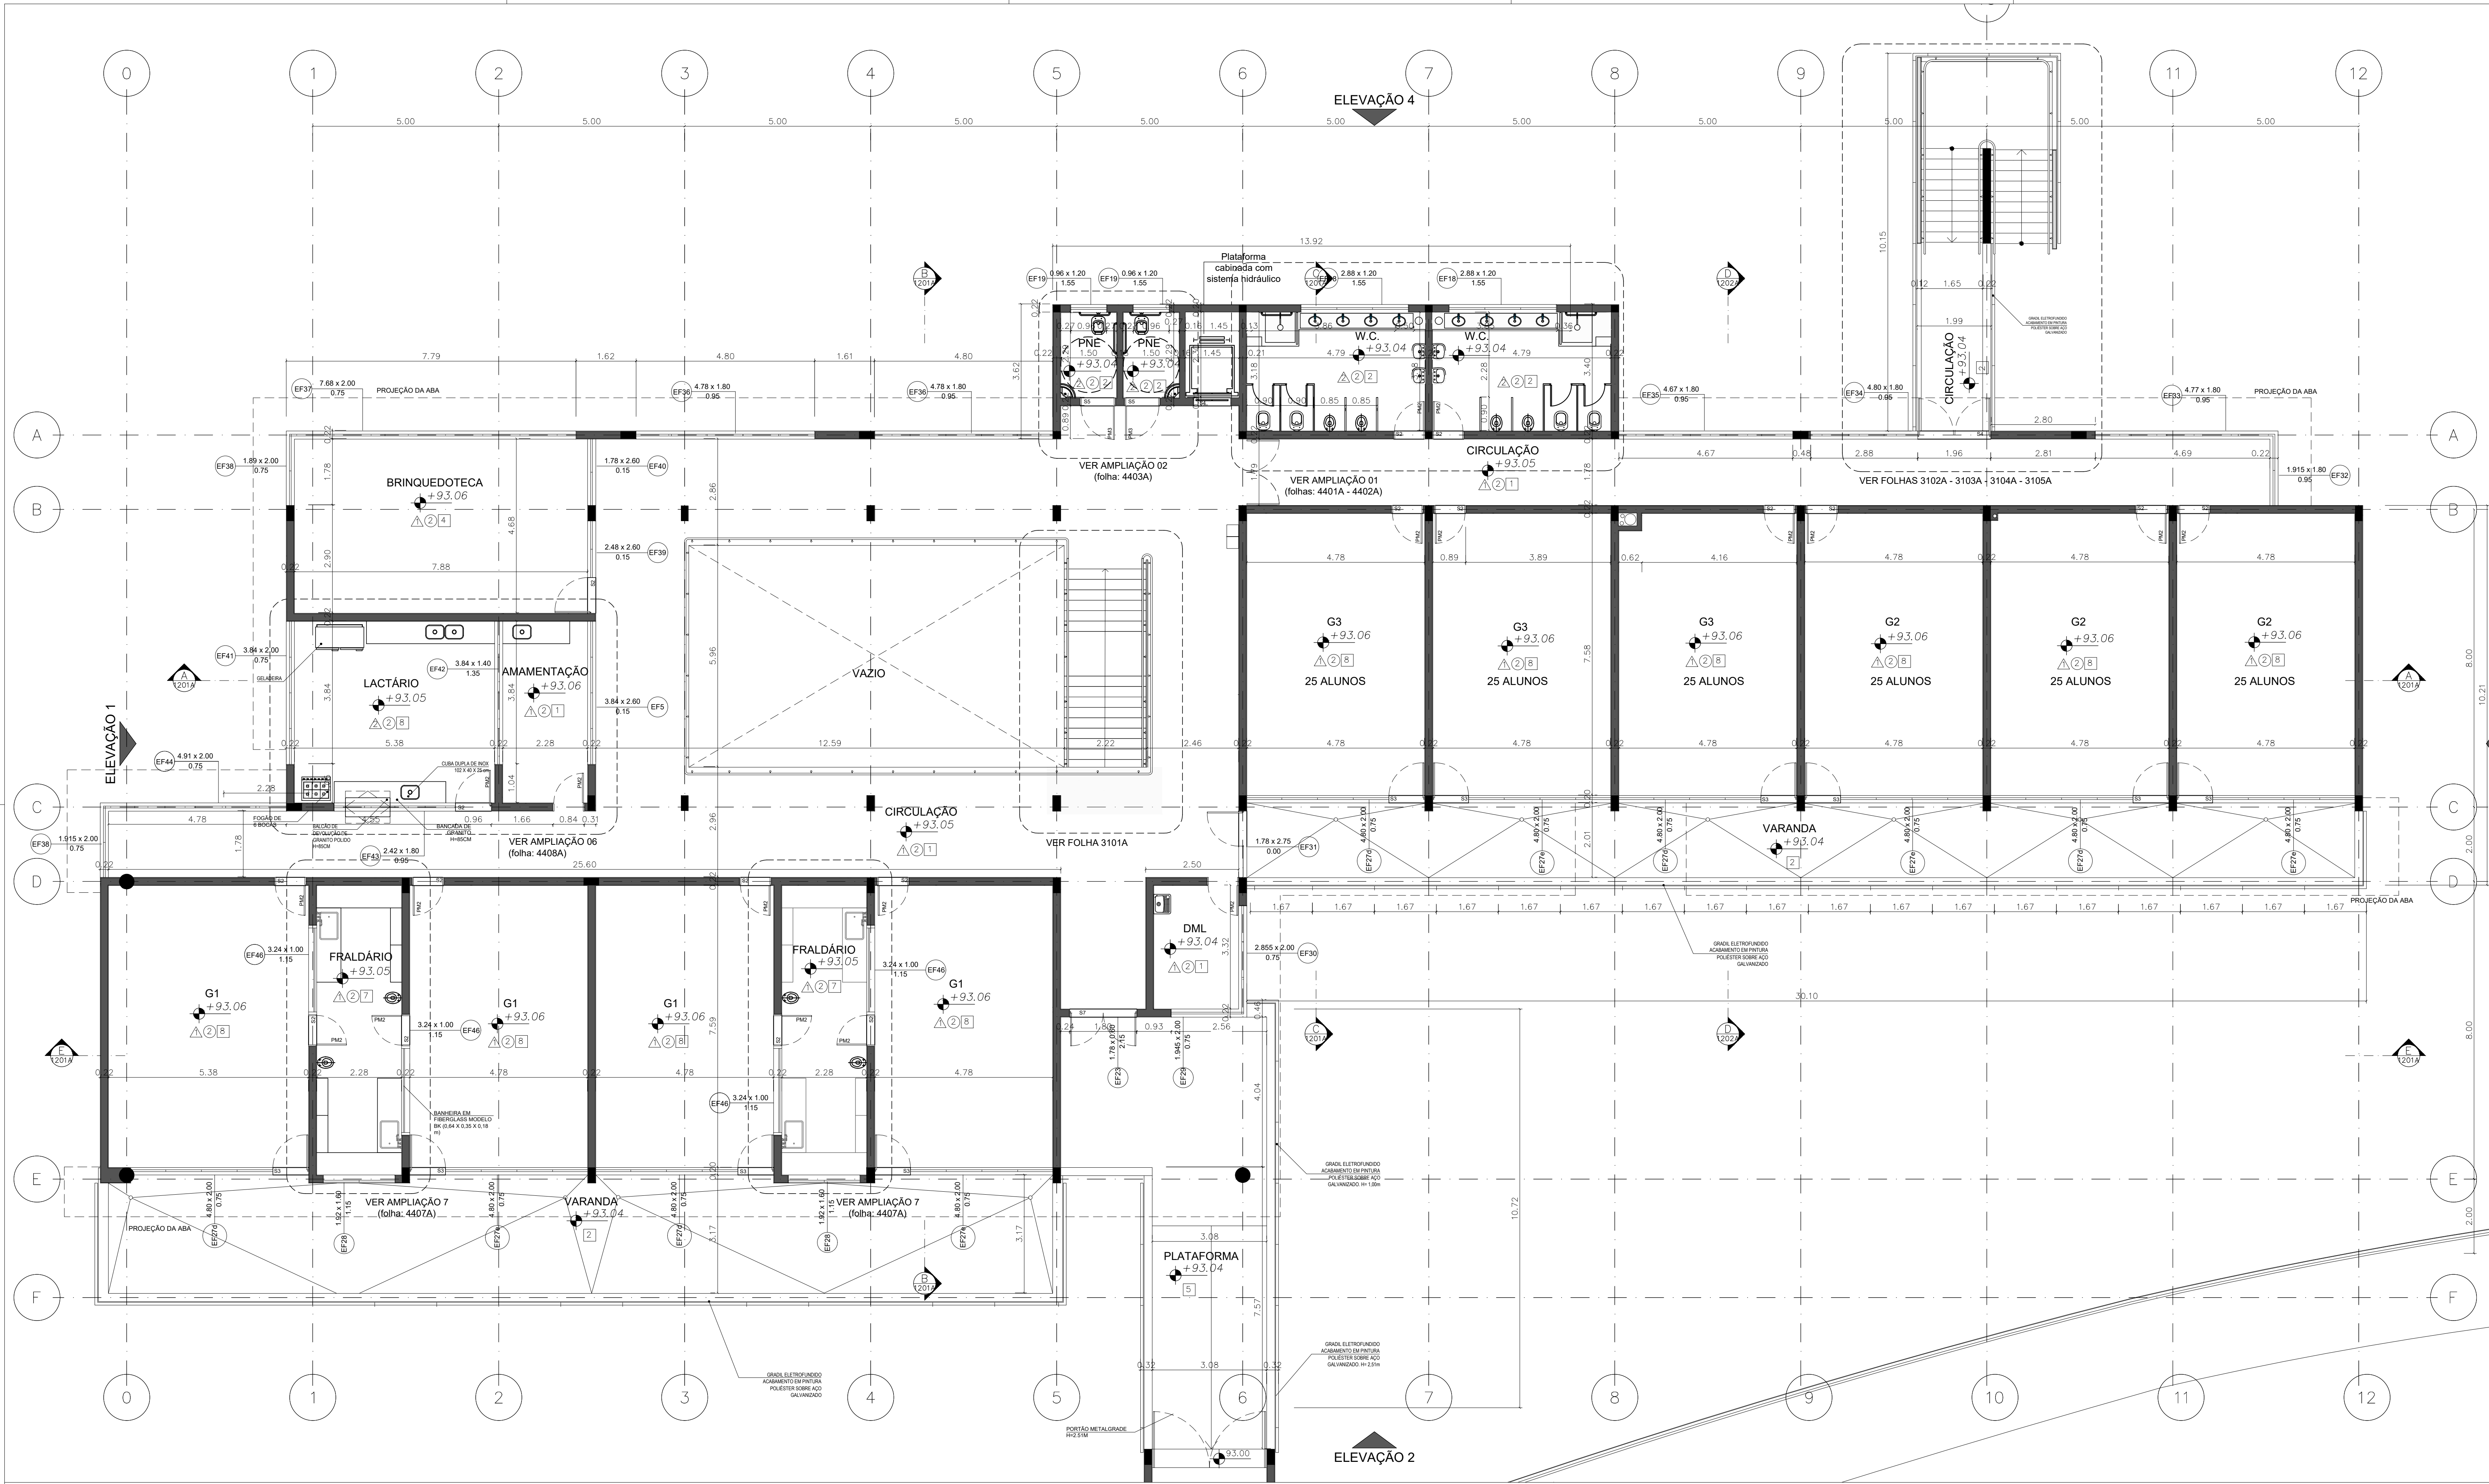

NOTAS:

- LEVANTAMENTO TOPOGRÁFICO IMPRECIOSO
- A RAMPA EXISTENTE NO LOCAL TEM COMO OBJETIVO SERVIR APENAS COMO PISTA DE CAMINHADA.
- NÃO SERÁ NECESSÁRIO TROCAR O TELHADO DO GINÁSIO EXISTENTE DESDE QUE SEJA INSTALADAS VENEZIANAS PARA VENTILAÇÃO.
- SUBSTITUIR CAIXA D'ÁGUA EXTERNA POR CAIXA D'ÁGUA INTERNA DE FIBRA.
- APLICAÇÃO DE PEDRA SERÁ FEITA SOMENTE NA ÁREA DAS PISCINAS. O RESTANTE EM CONCRETO DESEMPENADO.
- PAGINAÇÃO DOS REVESTIMENTOS DEVE SER AJUSTADA ÀS DIMENSÕES DO PRODUTO

Alt. n.	Data	Alterações	Verif.
---------	------	------------	--------

RAFAEL PERRONE
ARQUITETOS ASSOCIADOS LTDA

Observações:
ESTÃO PROTEGIDAS PELA LEI FEDERAL Nº69 DE 10/02/1966 ESPECIAL, PELO ART. 7º, PARÁGRAFO X, AS CRIAÇÕES DO ESPÍRITO AQUI CONTEÚDA A UTILIZAÇÃO SEM PREVISÃO AUTORIZAÇÃO DO AUTOR, IMPLICA NA REMUNERAÇÃO PROFISSIONAL,COM BASE NA TABELA DE HONORÁRIOS ESTABELECIDO PELO CAU.

CLIENTE
PREFEITURA MUNICIPAL DE MAUÁ



EMPREENDIMENTO
CEU - PARQUE DAS AMÉRICAS

LOCAL / MUNICÍPIO
RUA LA PAZ ESQUINA COM AVENIDA BRASIL
JD. DAS AMÉRICAS. MAUÁ. SÃO PAULO - SP

ÁREA TÉCNICA
ARQUITETURA

TÍTULO
PROJETO EXECUTIVO DE ARQUITETURA
CEU PQ. AMÉRICAS – CRECHE
PLANTA DO PRIMEIRO PAVIMENTO

AUTOR DO PROJETO
RAFAEL ANTONIO CUNHA PERRONE
CAU: A79742-1

RESPONSÁVEL TÉCNICO
XXXXXXXXXXXXXXXXXXXX
C.R.E.A: XXXXXXXXXXXXXXX

DIRETOR TÉCNICO
XXXXXXXXXXXXXXXXXXXX
C.R.E.A: XXXXXXXXXXXXXXX

FOLHA Nº
1102A

ESCALA NOMINAL
1:75

REVISÃO
As built

DATA EMISSÃO INICIAL
22/08/2017

FORMATO
1115X594

ESC PLOTAGEM
1x1

PORTAS:	PISO:	PAREDE:	TETO:	SOLEIRAS DE GRANITO
PORTAS DE MADEIRA PM1: 0.80 x 2.15 x .03 m PM2: 0.80 x 2.15 x .03 m PM3: 1.00 x 2.15 x .03 m	1 PORCELANATO 45X45 CM classe de atrito I BETON WHITE AC - ELIANE OU SIMILAR 2 PORCELANATO 45X45 CM classe de atrito II BETON DUAL WHITE AC - ELIANE OU SIMILAR 3 PISO CERÂMICO ANTIÁCIDO	4 PISO PAVIFLEX SEMIFLEXÍVEL ESP. 2mm EM PLACAS 30x30cm COR CINZA 5 PISO CIMENTADO 6 PISO EMBORRACHADO EM PLACAS DE 1 EM 1 M	7 PISO NBK CINZA 8 PISO CERÂMICO INCEFRA 45x45mm REF. PD-32720	S1: 84 x 15 CM S2: 84 x 22 CM S3: 96 x 22 CM S4: 100 x 22 CM S5: 104 x 22 CM S6: 128 x 22 CM S7: 140 x 22 CM S8: 180 x 22 CM S9: 192 x 22 CM